MANŒUVRE DE LA BALEINIÈRE A AVIRONS

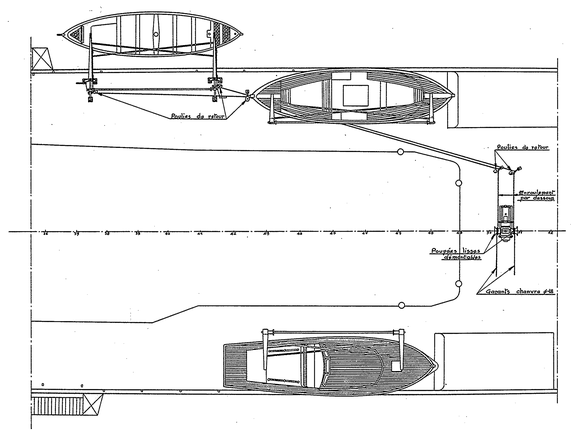

MANŒUVRE DE LA BALEINIÈRE A MOTEUR

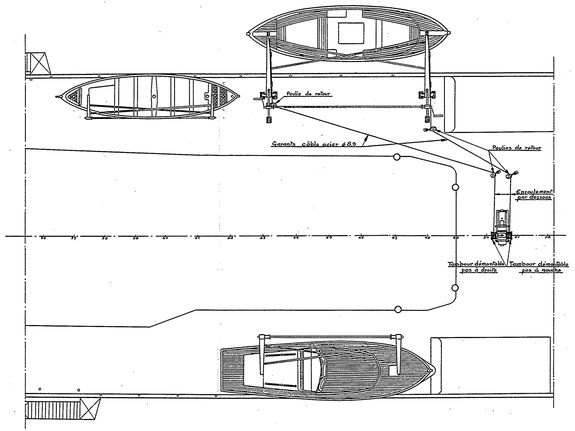

MANŒUVRE DE LA VEDETTE A MOTEUR

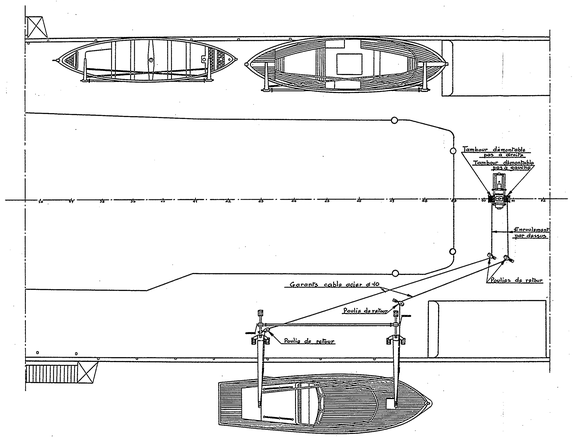

MANŒUVRE DE SECOURS

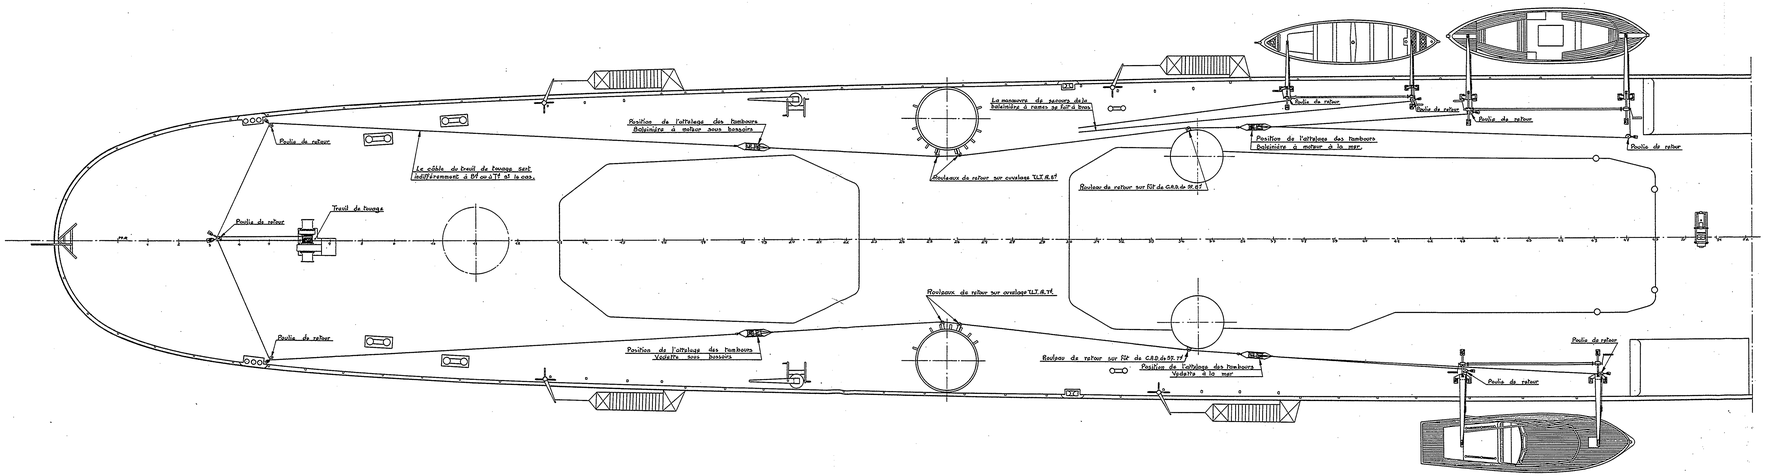

Escorteurs d'escadre
TYPE SURCOUF
Construits à LORIENT
sur les plans du Service Technique des Constructions et Armes Navales

MANŒUVRE DES EMBARCATIONS

Conforme à l'exécution
(à la cloche du 4.1.37)

Echelle : 15/1000

L'Ingénieur en Chef
du Génie Maritime Picard

L'Ingénieur en Chef
du Génie Maritime Cauchy
Chef de la Section des Constr.s Neuves

L'Ingénieur Général
du Génie Maritime Castellan
Directeur des Constructions et Armes Navales